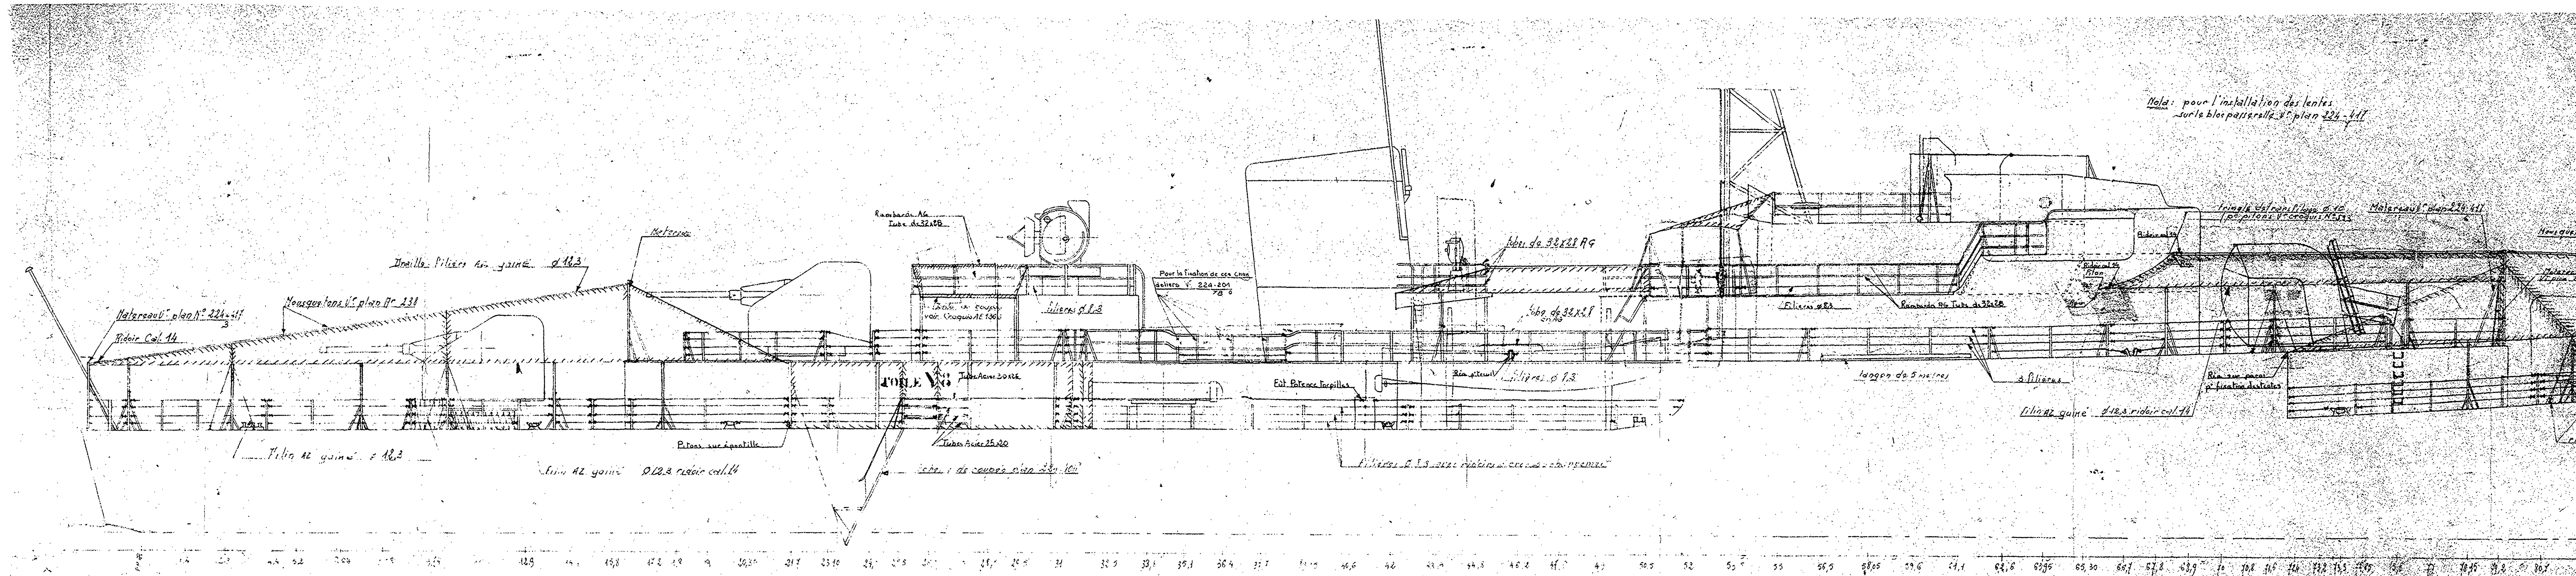

Nota: les chandeliers (C) seront des chandeliers rapportés (C) montés sur une ... en tube AG

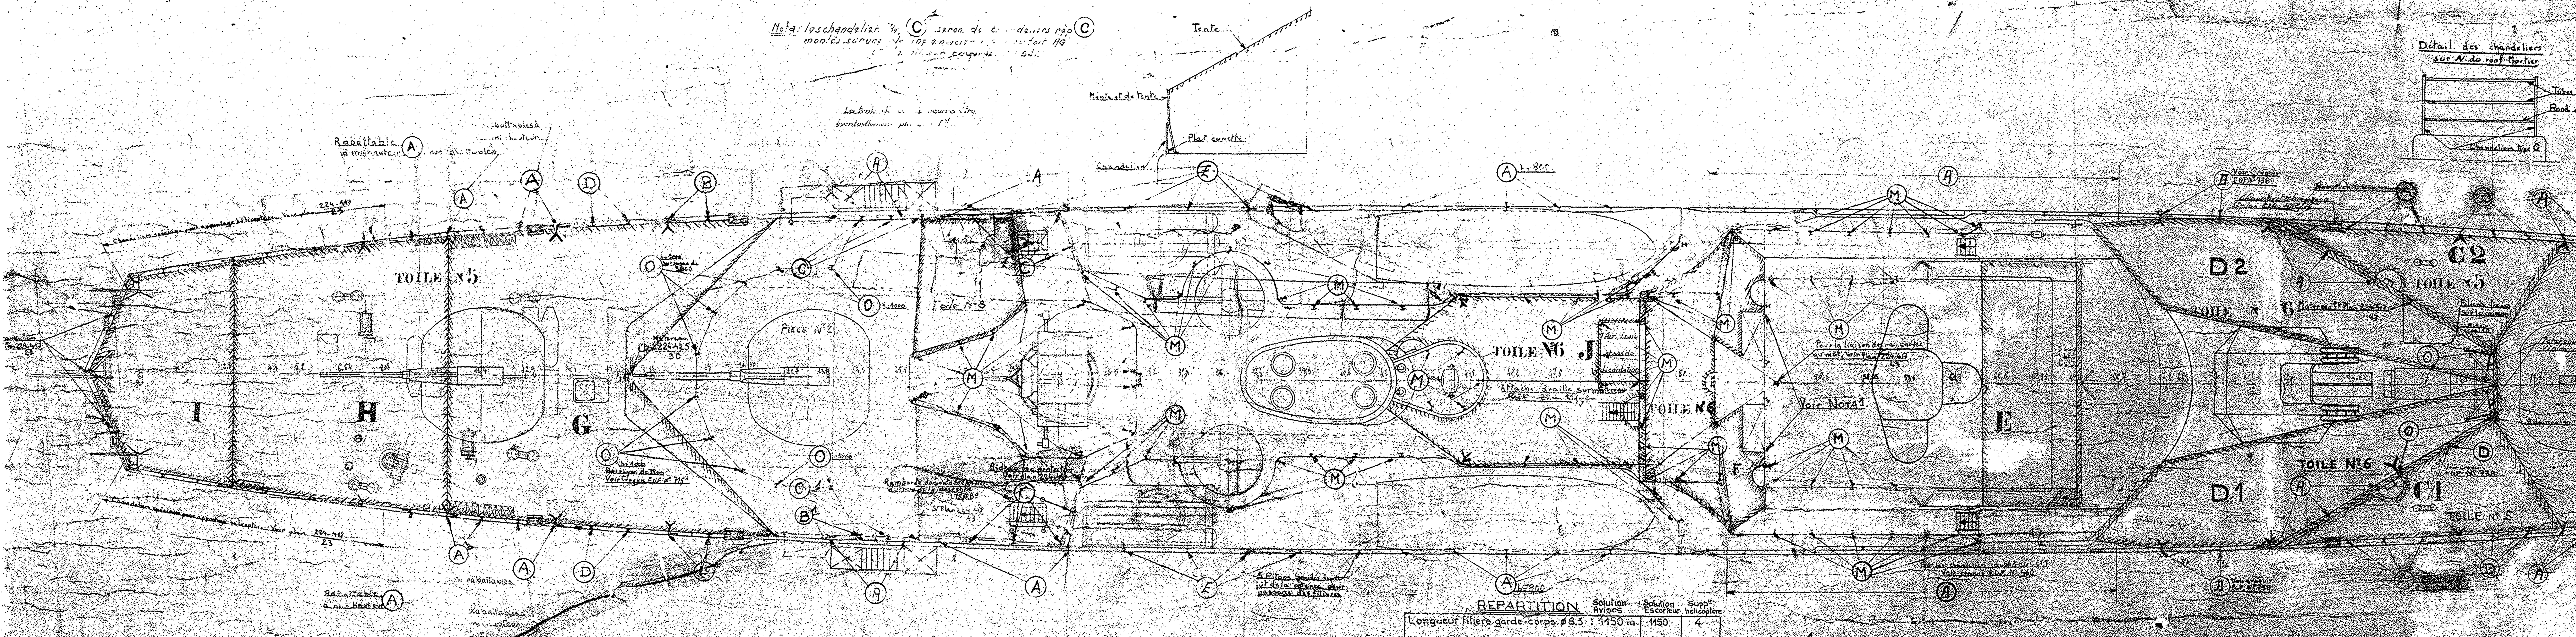

TYPE DE CHANDELIERS

Rep	Désignation	Hauteur	Matière
A(1)	Chandelier de pont fixe	1080	acier
B	Chandelier de pont rabattable longitudinalement		
C	Chandelier de pont rabattable transversalement		
D	Chandelier de pont démontable		
E	Chandelier de pont fixe	730	
F	Chandelier de pont pour extrémités de filières	1080	
M	Chandelier de roof pour 2 rambardes et 1 filière	1040	AG
O	Chandelier de roof pour 3 filières		
P	Chandelier de roof pour extrémités de filières		

(1) Certains de ces chandeliers sont rabattables à mi-hauteur. Dans ce cas indication est faite sur le plan.

Nota: Ce plan est valable pour tous les A.E. sauf pour l'A.E. "C^dt BORY", A³ en ce qui concerne la tente repère J, légèrement différente de celle traitée sur ce plan en raison de la position de l'aspiration air frais moteurs, propre à ce bâtiment.

REPARTITION	Solution Avisos	Solution Escorteur	Supp^t hélicoptère
Longueur filière garde-corps ø 8.3	1150 m	1150	4
Longueur draille ø 12,5	66 m	61	
Longueur filière de tente ø 8.3	295 m	262	
Longueur filière (rideau de protection)	33 m	0	
N^bre de tronçons (tentes)	16	13	
N^bre de tronçons (rideau de protection)	8	0	
N^bre de ridoirs (filière garde-corps)	170	170	
N^bre de ridoirs (draille)	4	3	
N^bre de ridoirs (filière à roulis)	7	7	
Longueur (filière à roulis)	38	38	
N^bre de tronçons (toile appontage)			4

NOTA 1: Les rambardes de la face AR de la passerelle seront raccordées aux caissons à pavillons.

NOTA IMPORTANT: La tente repère J ainsi que les toiles de protection des passavants n'existent qu'en version AVISO. Toutes les autres tentes existent dans les deux versions.

MARINE NATIONALE

AVISOS ESCORTEURS

INSTALLATION DES TENTES
REPARTITION DES CHANDELIERS

conforme à l'exécution
(valable pour tous les A.E. sauf A³)

LORIENT le l'Ingénieur Principal du Génie Maritime TRETOUT	l'Ingénieur en Chef du Génie Maritime PICARD Chef de la Section des C^ons Neuves
l'Ingénieur Général du Génie Maritime CAUCHY Directeur des Constructions et Armes Navales	
Echelle: 0,075	DCAN LORIENT PLANCHE N° 27